


3.9.87.

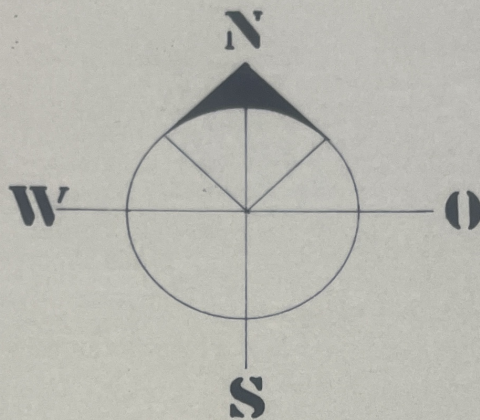

BAUMBESTANDSPLAN

NEUBAU EINES MEHRFAMILIENHAUSES UND
EINES BUNGALOWS MIT TIEFGARAGE
IN MÜNCHEN 19, KEMNATENSTR. 47
FLUR NR. 123/15, Gmkg NYMPHENBURG

BAUHERR:
UND GRUNDEIGENTÜMER

WOLFGANG FROMBECK
KRIEGERSTR. 62 d
8034 UNTERPFAFFENHOFEN
TEL. 8412066

W. Frombeck ✓

ENTWURF:


MANFRED VOGEL ARCHITEKT
8033 PLANEGG BEI MÜNCHEN
KETTELERSTRASSE 4
TELEPHON: 859 76 90



PLANEGG, 13.9.78

NEUBAU EINES MEHRFAMILIENHAUSES UND
EINES BUNGALOWS MIT TIEFGARAGE
IN MÜNCHEN 19, KEMNATENSTR. 47
FLUR NR. 123/15, Gmkg NYPHENBURG

BAUHERR:
ID. GEMEINSCHAFTLICH
WOLFGANG FROMBECK
KRIEGERSTR. 62 d
8034 UNTERPFAFFENHOFEN
TEL. 8412066

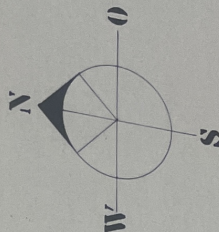

28.5.78 89254-
Bureforal
Lokallautkommission

1. Fertigung

Flur-Nr. 123/15

MIT TIEFGARAGE



34 WOLF GAUG FROMM BECK

AN KRIEGERSTR 629
II BAUMBESTANDSPLAN
Ausstellung etc., bitte genau beachten

BAUMBESTANDSPLAN

Der vorliegende Plan ist geprüft die notwendigen
/ lagen sind rot eingetragen. Die notwendigen
geraß LUB sind einzutragen, Auflagen siehe
Begleitschriften.
Am 10.11.78

GRUNDSTÜCKSGRENZ

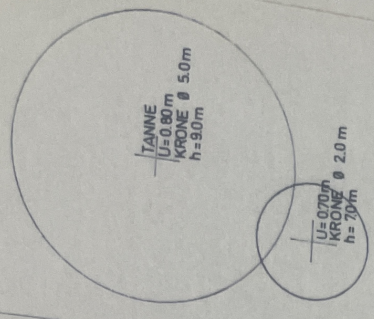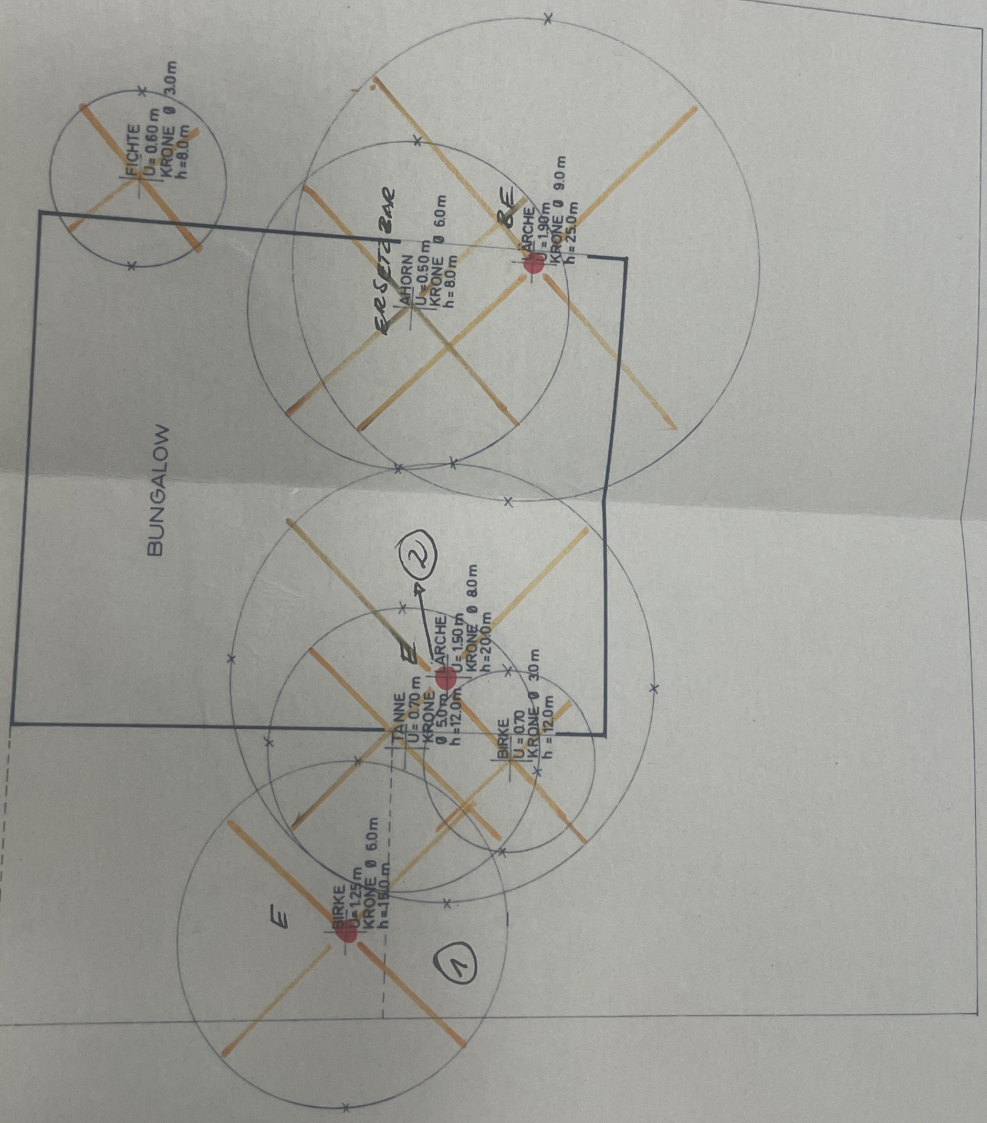

GRUNDSTÜCKSGRENZE

BAUMBESTAND
NEUBAU EINES ME
EINES BUNGALOWS
EINES BUNGALOWS
IN MÜNCHEN 19, KE
FLUR NR. 123/15, G
BAUHERR: WOLFGANG FR
KRIEGERSTR. 62
8034 UNTERPFAL
UND GEMEINSCHAFT
TEL. 8412066
ENTWURF: MANFRED VOGEL ARCHITE
8033 PLANEGG BEI MÜNCHEN
KETTLESTRASSE
TELEPHON: 85976 90

Beauftragter
28.5.78 89254-
Lokalbaukommission

1. Fertigung

Nr. 123/15


CH

EGERSTR 624

BESTANDSPLAN

... ist geprüft die notwendigen
... eingetragen. Die nachbar-
... einzuhalten. Auflegen siehe

Rektion


GRUNDSTÜCKSGRENZE

GRUNDSTÜCKSGRENZE


MEHRFAMILIENHAUS

TIEFGAR-
GENRAMPE

ERSETZBAC

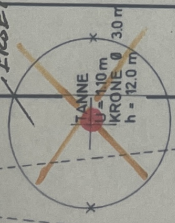

KEMNATENSTR.

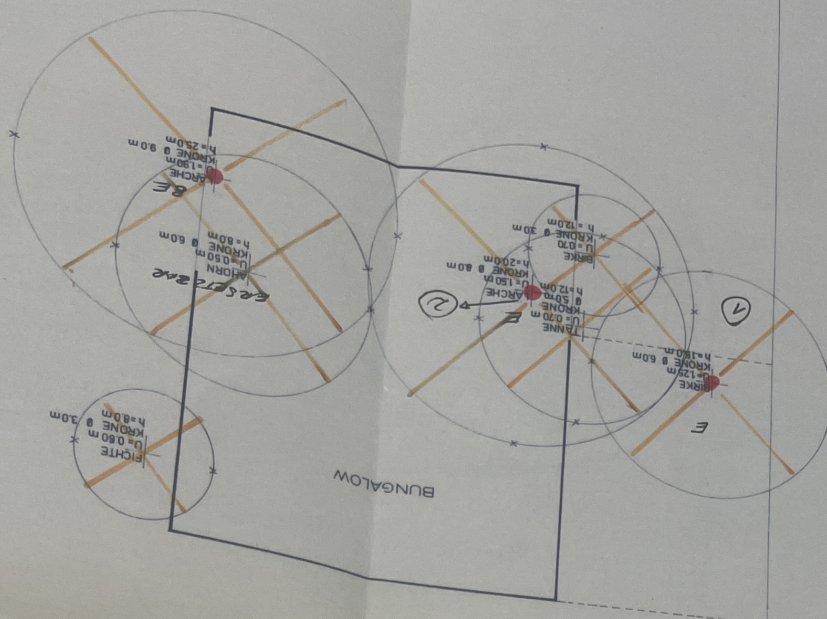

GRUNDSTÜCKSGRENZE

